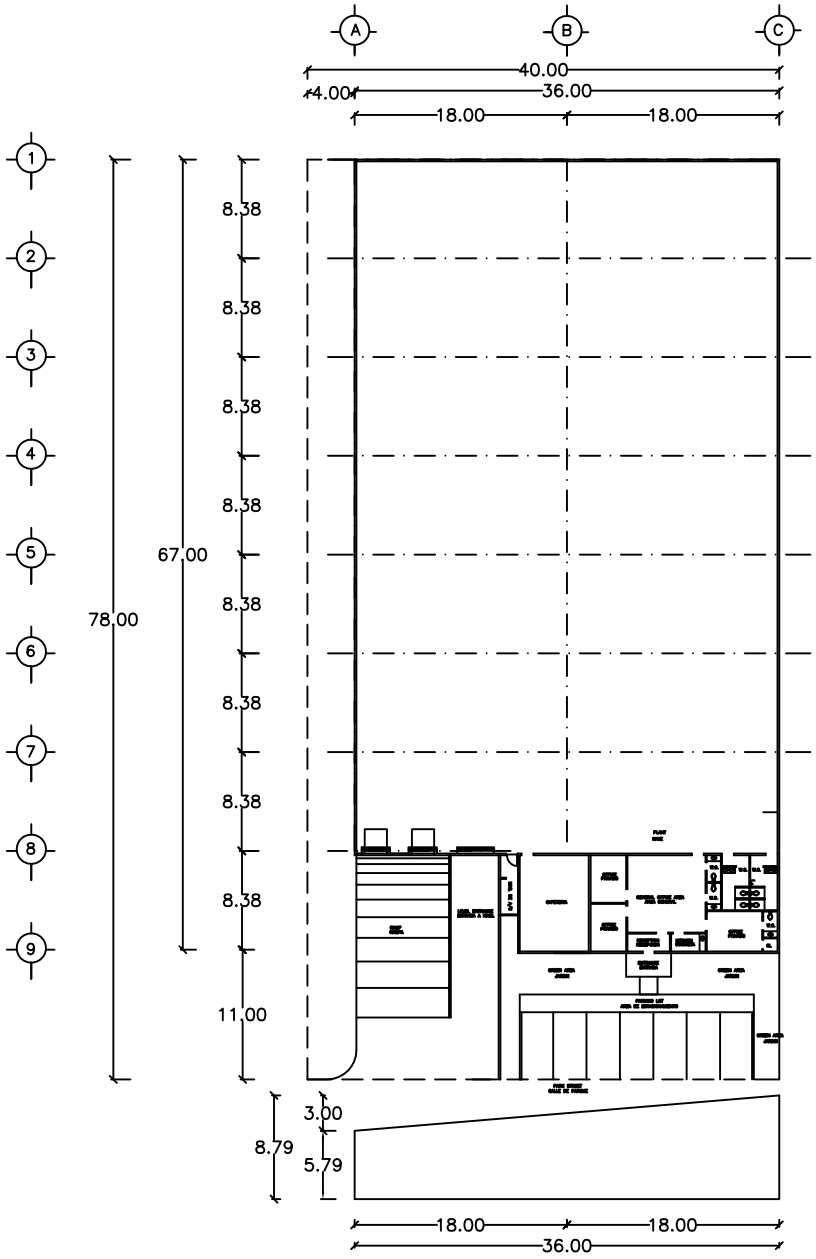

AS BUILT

Construcciones Industriales de Nuevo Laredo S.A. de C.V.

DONCASTERS

NAVE 2,276.00 m2

PLANTA DE CONJUNTO

Junio/10/99

CONSTRUCCIONES INDUSTRIALES NUEVO LAREDO

Ing. Rolando Martinez

1:200

mts.